


Zeichnungsnummer KBA
02010401
Zeichnungsnummer Extern
378.2.30.11
Stand: 11.06.1992 Rev: C

Bauwerk
Kreisgebäude Viktoriastr. 16-18
Gewerk
Hochbau
Bauvorhaben / Jahr
Kreishausneubau 2. BA1990
02010401

Beschreibung zu 02010401
Bauabschnitt 2
Neubau Hof
Zeichnungsart
Längsschnitt

Bemerkung 1 zu 02010401
Längsschnitt C-C zwischen Achse B-C
Bestandszeichnung

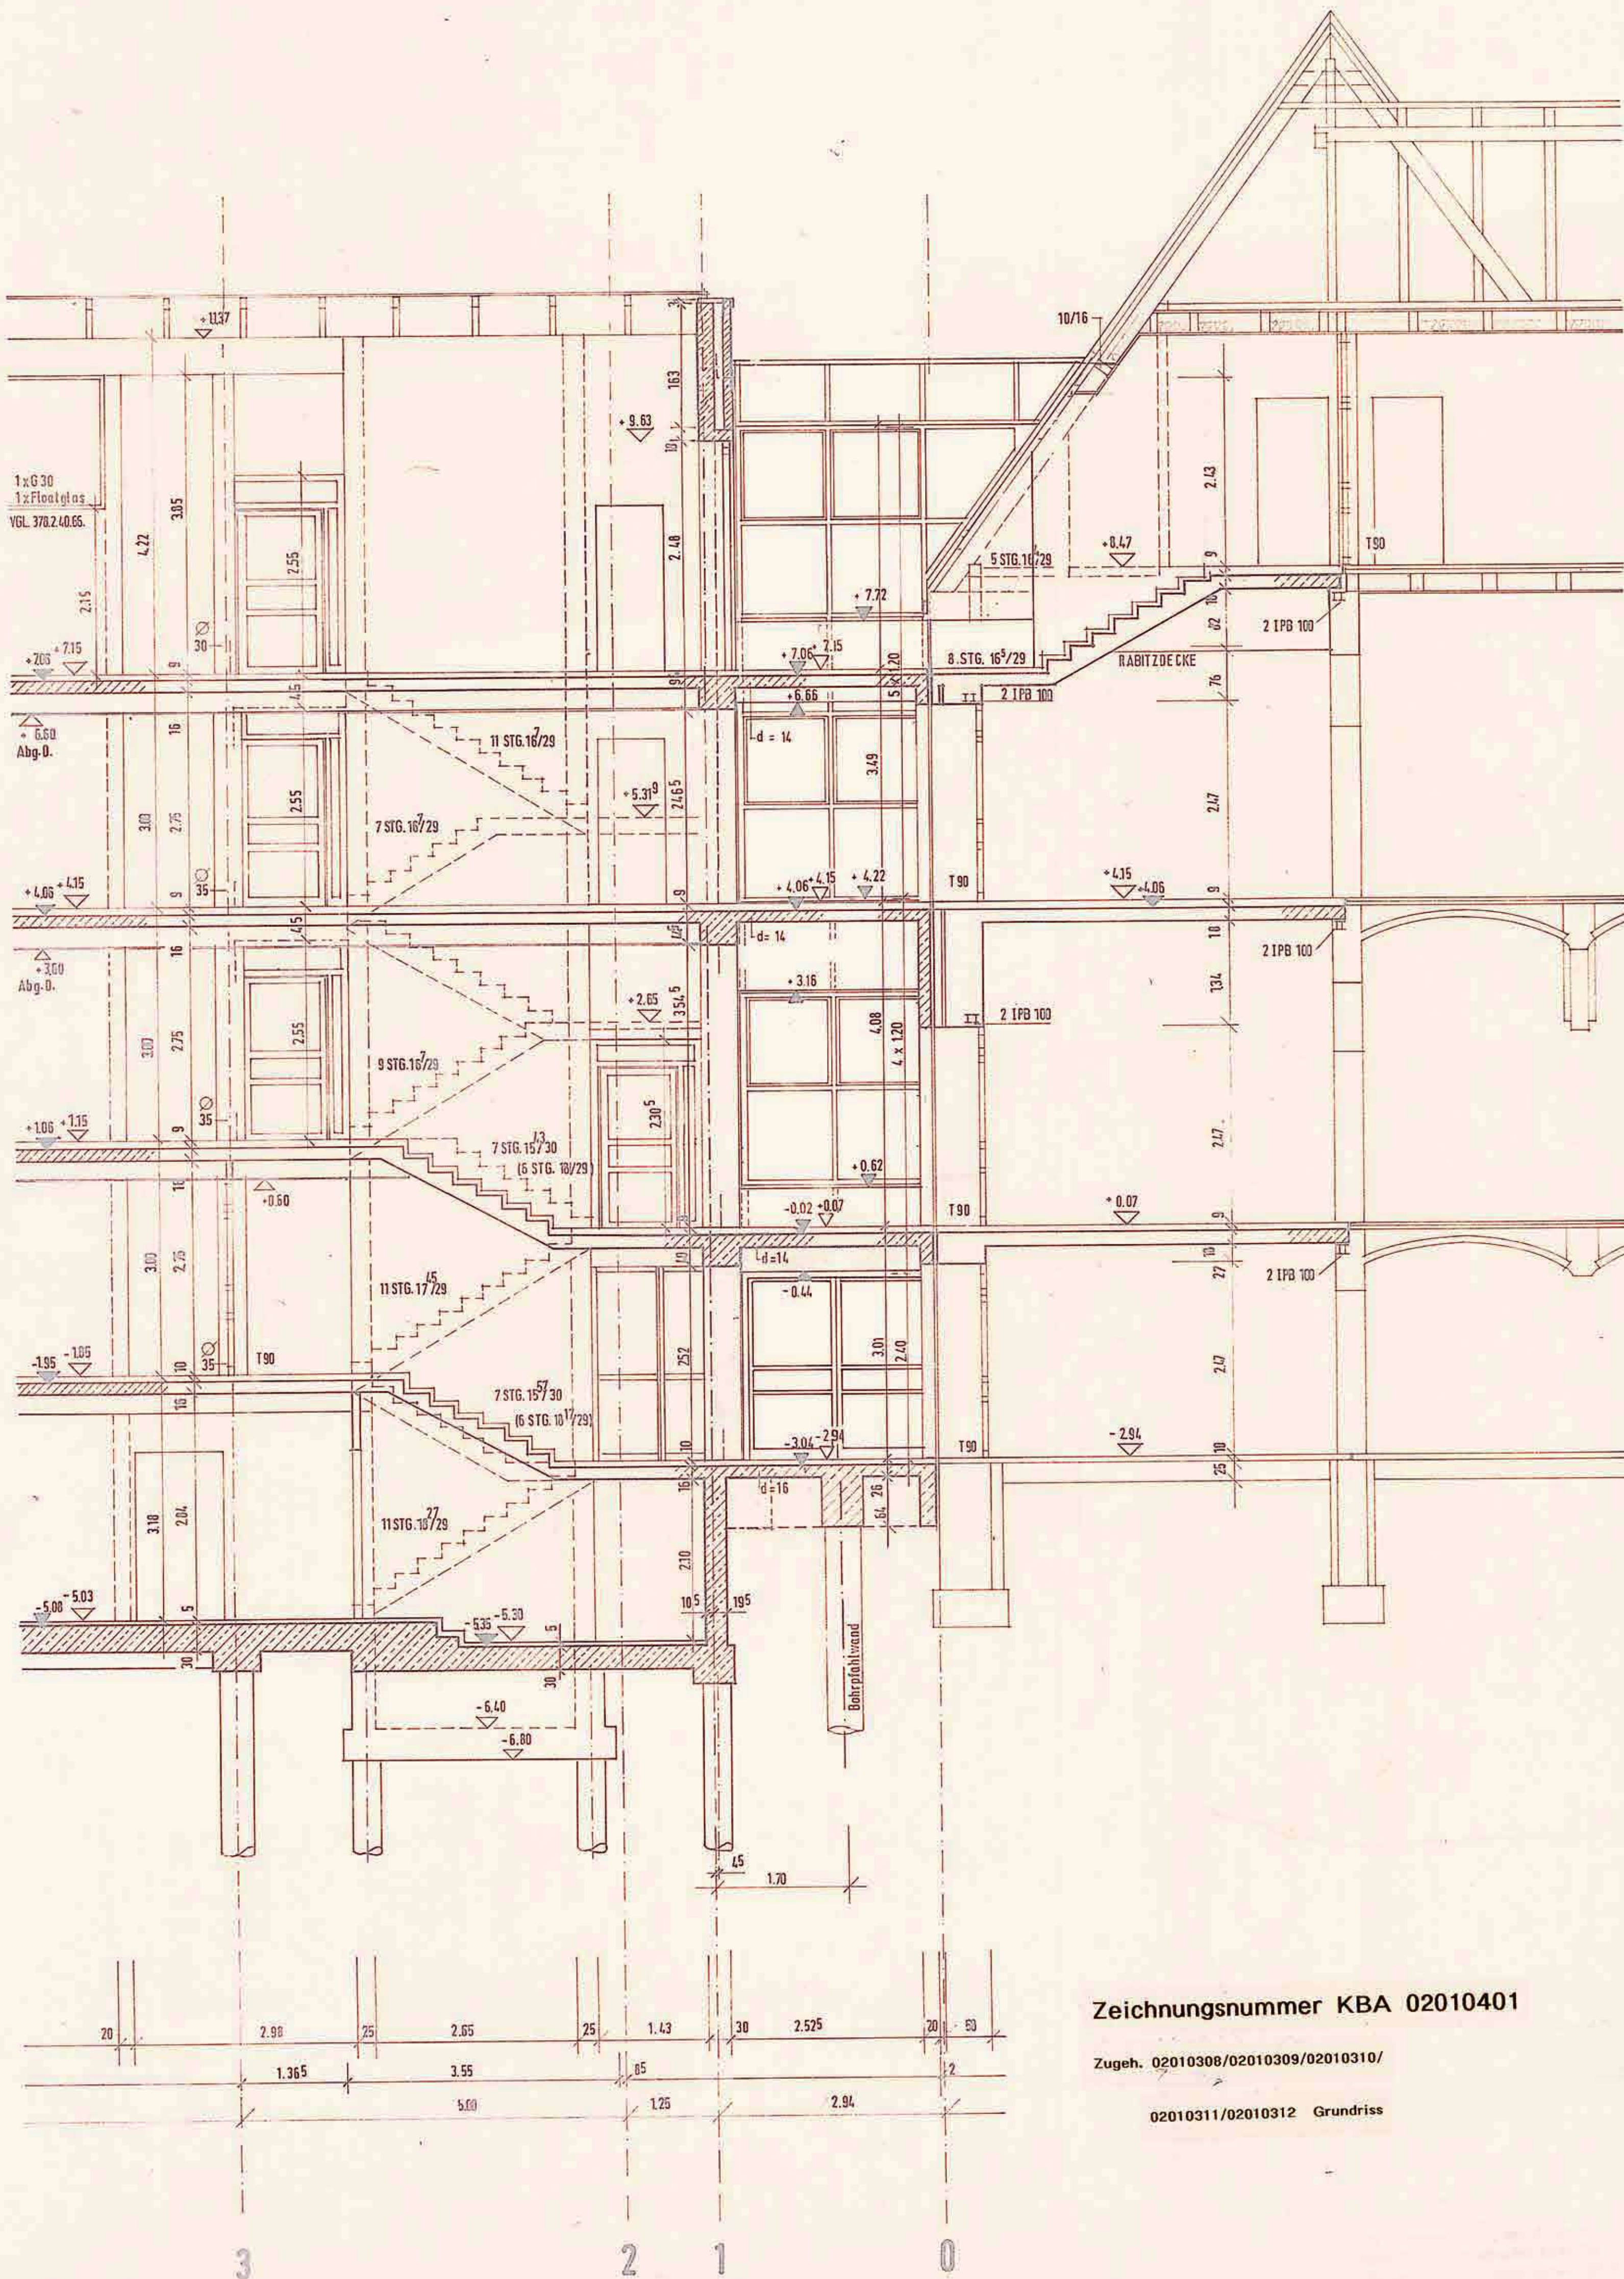

C	11.6.92	ZWISCHENTRAKT - TREPPE ALTBAU
B	10.2.92	ERHÄSSUNG VERB. BAU. GEÄ.
A	11.2.92	DETAILHINWEISE, INNENFENSTER
Datum		Änderung-Ergänzung

Gez.

STB	Stahlbeton (ört)	Wärmedämmatten
STBF	Stahlbetonfertigteile	Wärmedämmplatten
STBW	Stahlbeton, wasserdicht	Sperrschicht Anstrich
B	Beton, unbewehrt	Sperrschicht Bahnen
LB	Leichtbeton, Gasbeton	Anschweißplatte
KS	Tragendes Mauerwerk aus Kalksandstein	Anschweißwinkel
KNS	Nichttragendes Mauerwerk aus Kalksandstein	Ankerschienen in Decken
VKS	aus Kalksandvormauersteinen	
G	Gipskartonwände	
VMZ	Vormauerziegel	

Oberflächen:		Wände:	
SB 1	Sichtbeton-Brettschalung	VM	Verblendmauerwerk gefügt
SB 2	Planschalung	RAFP	Mauerwerk mit Wisch- bzw. Rappputz
SB 3	Schalungsrauh	F	Mauerwerk, geputzt
SB 4	Stahlschalung	DK	Gipskartonplatten
Abgehängte Decken:		V(Holz)	Verkleidung (aus Holz)
RA	Rabitz	F	Fliesen
GK	Gipskarton	Fussböden:	
MP	Metallpaneel	KU	Kunststoffbeschichtung
Fertig-Ausbaukate	Fertig	VE	Verbundestrich
Roh-Ausbaukate	Roh	SE	Schwimmender Estrich
FBB	Fußbodendurchbruch	NS	Naturstein
DD	Deckendurchbruch	LI	Linoleum
BE	Bodeneinlauf	T1	Textil-Modellies
DE	Bucheinlauf	T2	Velours
Detailhinweise mit Blätter		K	Keramik
		DB	Doppelboden, aufgeständert
		MO	Mosaikparkett

±0.00 = 7.55 ü. NN
Alle Masse sind vom Unternehmer verantwortlich zu prüfen und am Bau zu nehmen. Unstimmigkeiten sind unverzüglich der Bauleitung anzuzeigen. Massfehler gehen zu Lasten des Unternehmers.

Bodengutachten:
Dr. Ing. Klaus David, Beratender Ingenieur VBI, Boiestr. 11, 2300 KIEL
Telefax: 0431 / 67 60 73, Tel.: 0431 / 63192 oder 67 60 71

Betriebstechnik:
big - Nowak + Partner - Ingenieurgesellschaft m.b.H. - Tondornstr. 70
2080 PINNEBERG, Telefax: 04101-7 59 65, Tel.: 04101-78 68 / 69

Elektrotechnik:
Heino Hein + Helmut Heitmann - Beratendes Ingenieurbüro für Elektro-
technik VSIA - Rostacker Str. 5+8 - 2358 KALTENKIRCHEN
Telefax: 04191-5820, Tel.: 04191-5546 / 8204

Statik:
Ingenieurgesellschaft Ebert Glimm-Schröder Schütt-Vomschee
Robert-Koch-Str. 11, 22110 ITZEHOE, Fax: 04821/41037, Tel.: 04821/410 88
Bearbeitung: Dipl.-Ing. Günter Glimm, Tel.: 04821/41677

Kreishäuserweiterung 2. BA Itzehoe

Viktoriastrasse 16-18

ÜBERNAHME AM 16.08.91 DURCH:
ARCHITECTEN CONTOR **AC**
FERDINAND - EHLERS
ARCHITECTEN BDA - STADTPLANER SRL
BURG ZA - 2210 ITZEHOE - TEL. 04821 / 610 01

Bauherr:
Kreis Steinburg · Der Kreisausschuss
2210 Itzehoe, Postfach 1420, Telefon: 04821-69 1, Fax: 69 356

Architekten:
ASW · Architekten Silcher + Werner
Dipl. Ing. Arch. BDA
2000 Hamburg 20, Heilwigstrasse 64, Telefon: 040-460 30 16, Fax: 460 30 10

Planbezeichnung:
Bauabschnitt 2 · Neubau Hof
Zwischentrakt
Längsschnitt C-C ZWISCHENACHSE B-C
Masstab: 1:50

Bauherr: Gez. 13.07.90 XL, Index
Architekten: 15.5.91, Planr.: 378.2.30.11

Zeichnungsnummer KBA 02010401
Zugeh. 02010308/02010309/02010310/
02010311/02010312 Grundriss